

System dyspozytorski BTC PRINS

Instalacja rozdzielnic średniego napięcia typu Ruw20 - Sekcja I Uw=15kV Uw=17,5kV Uw=630A



POLE NR. 1	POLE NR. 2	POLE NR. 3	POLE NR. 4	POLE NR. 5
Ln 50	Pm-2	Ln-10	Dg 1	[LRA] Rezerwa

Podzielnik nr.1 z RPT Golejowa 1

Instalacja rozdzielnic średniego napięcia typu Ruw20d - Sekcja II Uw=15kV Uw=17,5kV Uw=630A

POLE NR. 6	POLE NR. 7	POLE NR. 8	POLE NR. 9	POLE NR. 10
Ln 50-10	Ln 50-0	Ln-10	Pm-2	Ln 50

Podzielnik nr.2 z RPT Golejowa 2

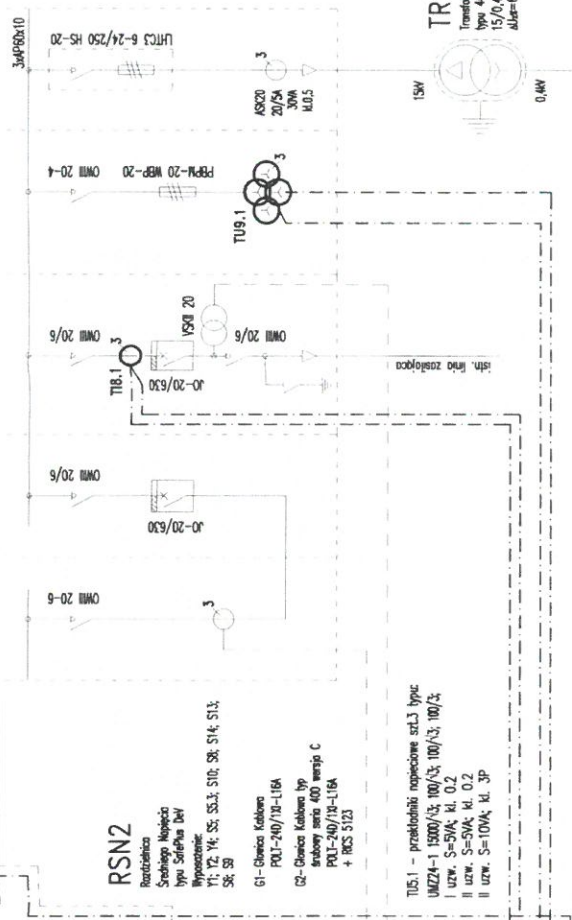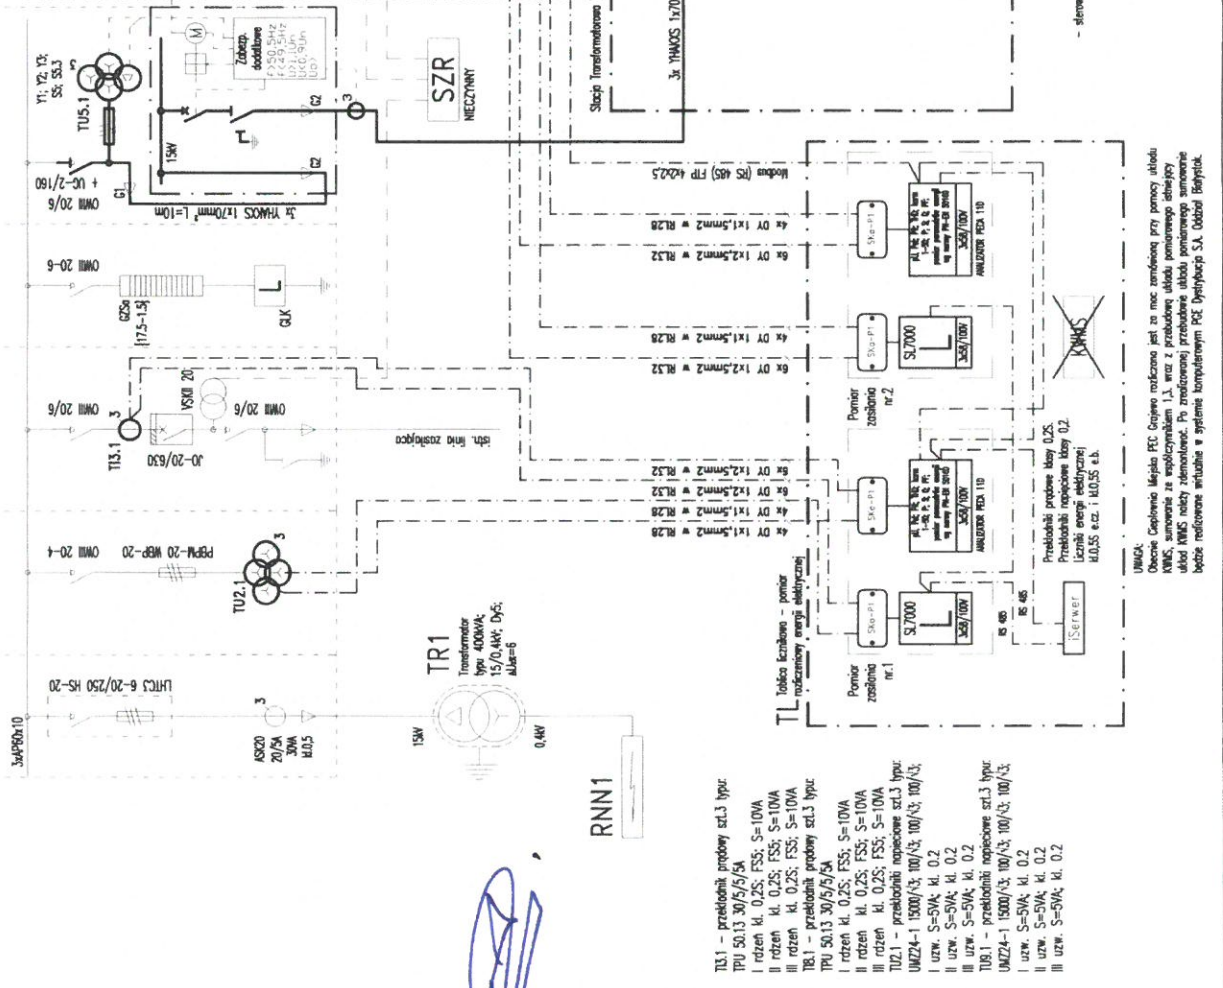

RNN1

Stacja Transformatorowa TR3

TR3

TR2

RNN2

DOKUMENTACJA POWYKONAWCZA

ENERGOTECHNIKA Sp. z o.o.
ul. Chelmska 25
04-247 Warszawa
NIP 759-14-75-453

KIEROWNIK ROBOT ELEKTRYCZNYCH
mgr inż. Ryszard Szlachetka
upr. bud. AS 365183

Stadium:	PROJEKT WYKONAWCZY
Bransz:	INSTALACJE ELEKTRYCZNE
Pracownik:	Janusz Topolski
RYS. NR:	IE04
ARKUSZ:	NR 1
Opracował:	Janusz Topolski
Projektant:	Janusz Topolski
Pracownik wykonawczy:	Janusz Topolski
Data:	06.02.2012r.


UWAGA:
Zabaz. gener. podst. G1
Pe=628kW
- sterowanie wyłącznikiem SN w pol nr 2 rozdzielni RSO atak S102-3;
- sterowanie wyłącznikami ogólnymi;
- sterowanie przekaźnikami podłogi napędu do ster. PCE;
- synchronizacja pracy agregatu z siecią PCE;
- kontrola zabezpieczeń podstawowych i dodatkowych.

